


URHEBERRECHTLICH GESCHÜTZT!

Das Urheberrecht an dieser Zeichnung sowie dem ihr zugrundeliegenden Entwurf, der Planung und Ausarbeitung verbleibt uns. Die Nachahmung und Verwertung -auch von Einzelheiten- ist nur mit unserer ausdrücklichen Genehmigung gestattet. Widerrechtliche Benutzung durch den Empfänger oder Dritte zieht zivil- und strafrechtliche Folgen nach sich.

G:\CADTBA\Road\2012\Husshofen\A-Bez\121m\Gewerbegebiet\Straßenplanung\Straßenbau klein red\Benzfeld_Straßenbau_klein_red_mit_DGM_plat1prozen.dwg

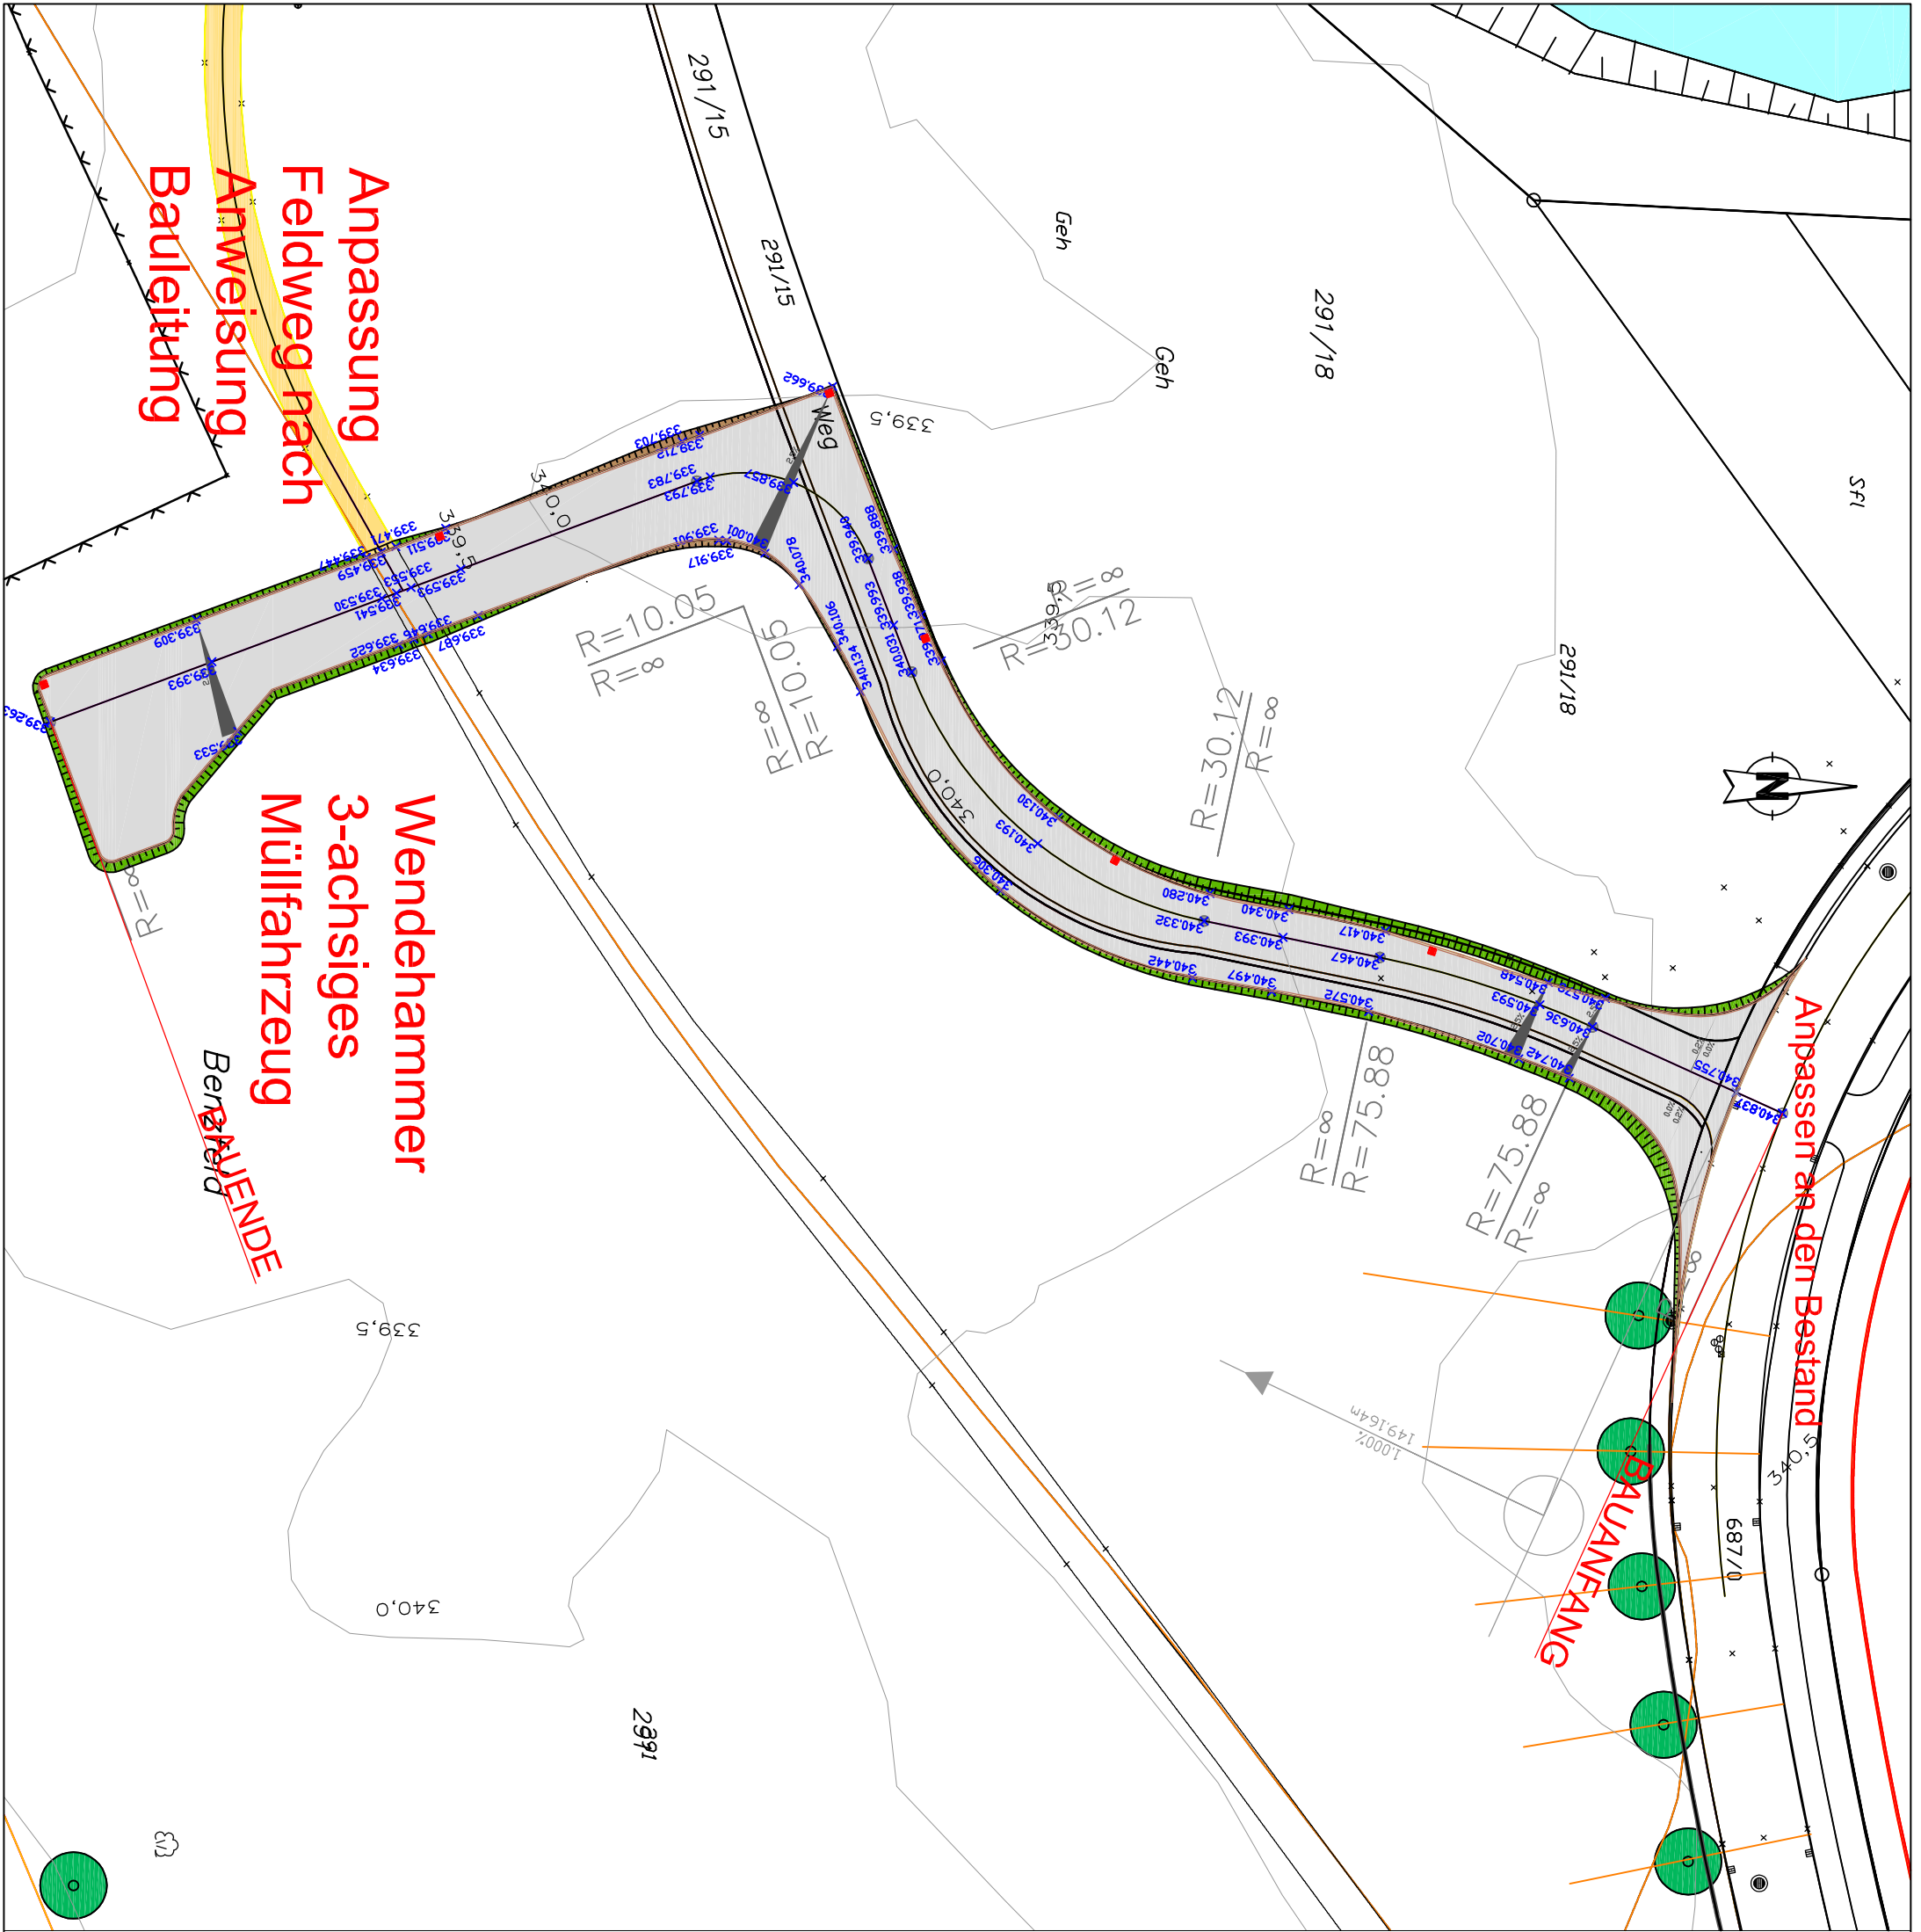

Anlage 2

Legende

- Straßenbau
- Bordsteine

Bestehende Leitungen und Kabel sind nur nachrichtlich aus Bestandsplänen entnommen. Die genaue Lage ist, vor Beginn der Arbeiten, durch den Auftragnehmer, bei den zuständigen Leitungssträgern einzuholen und vor Ort zu überprüfen!

Index	Art der Änderung	Datum	Zustimm.

STADTTEIL HUSSENHOFEN

Straßenplanung
Gewerbegebiet Benzfeld
Erweiterung

bezeichnet	Datum	Zustimm.
23.07.2014	Re	
gezeichnet	Datum	
23.07.2014	Re	
geprüft		

Tiefbau - Planung und Freizeitanlagen
Jörg Jäger

Lageplan Übersicht
Maßstab 1 : 500